

Térlet kimutatás:	
201 LEPCŐSHÁZ	kerámia 25,95 m ²
202 KÖZLEKEDŐ	kerámia 52,12 m ²
203 IRODA	lam. padló 13,89 m ²
204 IRODA	lam. padló 29,32 m ²
205 IRODA	lam. padló 28,42 m ²
206 IRODA	lam. padló 14,02 m ²
207 IRODA	lam. padló 14,13 m ²
208 IRODA	lam. padló 28,64 m ²
209 IRODA	lam. padló 28,64 m ²
210 BEMUTATÓ TEREM	kerámia 51,61 m ²
211 IRODA	lam. padló 22,95 m ²
212 KÖZLEKEDŐ	kerámia 52,25 m ²
213 TAKARÍTÓZÉR FÁRÓÓ	kerámia 3,37 m ²
214 TEAKONYHA, ÉTKEZŐ	kerámia 12,16 m ²
215 SZOCIÁLIS BLOKK	kerámia 17,56 m ²
ÖSSZESEN	348,03 m²


Felülszinti hasznos alapterület:	345,22 m ²
Lemezeti hasznos alapterület:	346,41 m ²
II. lemezeti hasznos alapterület:	348,03 m ²
Épület hasznos alapterülete:	1039,86 m ²
Épület bruttó alapterülete:	381,91 m ²

EURÓPA CENTER MISKOLC "A" jelű épület
megvalósulási terve

II. Emeleti alaprajz

Építendő:	WIS Zrt. 1044 Budapest Váci út 143. sz.	M = 1 : 100
Építés helye:	Miskolc Vasgyári út 43. sz.	2013. 02. hó
Tervező:	NARÁD INVEST Kft. 1051 Budapest Nádor út 26. sz. Kőmíves Sándor E2-0076 3582 Onaga Balaton út 29. sz. Káprai Attila 1051 Budapest Nádor út 26. sz.	E - 3

"A" épület (FT& inodaép.). földrajzi.

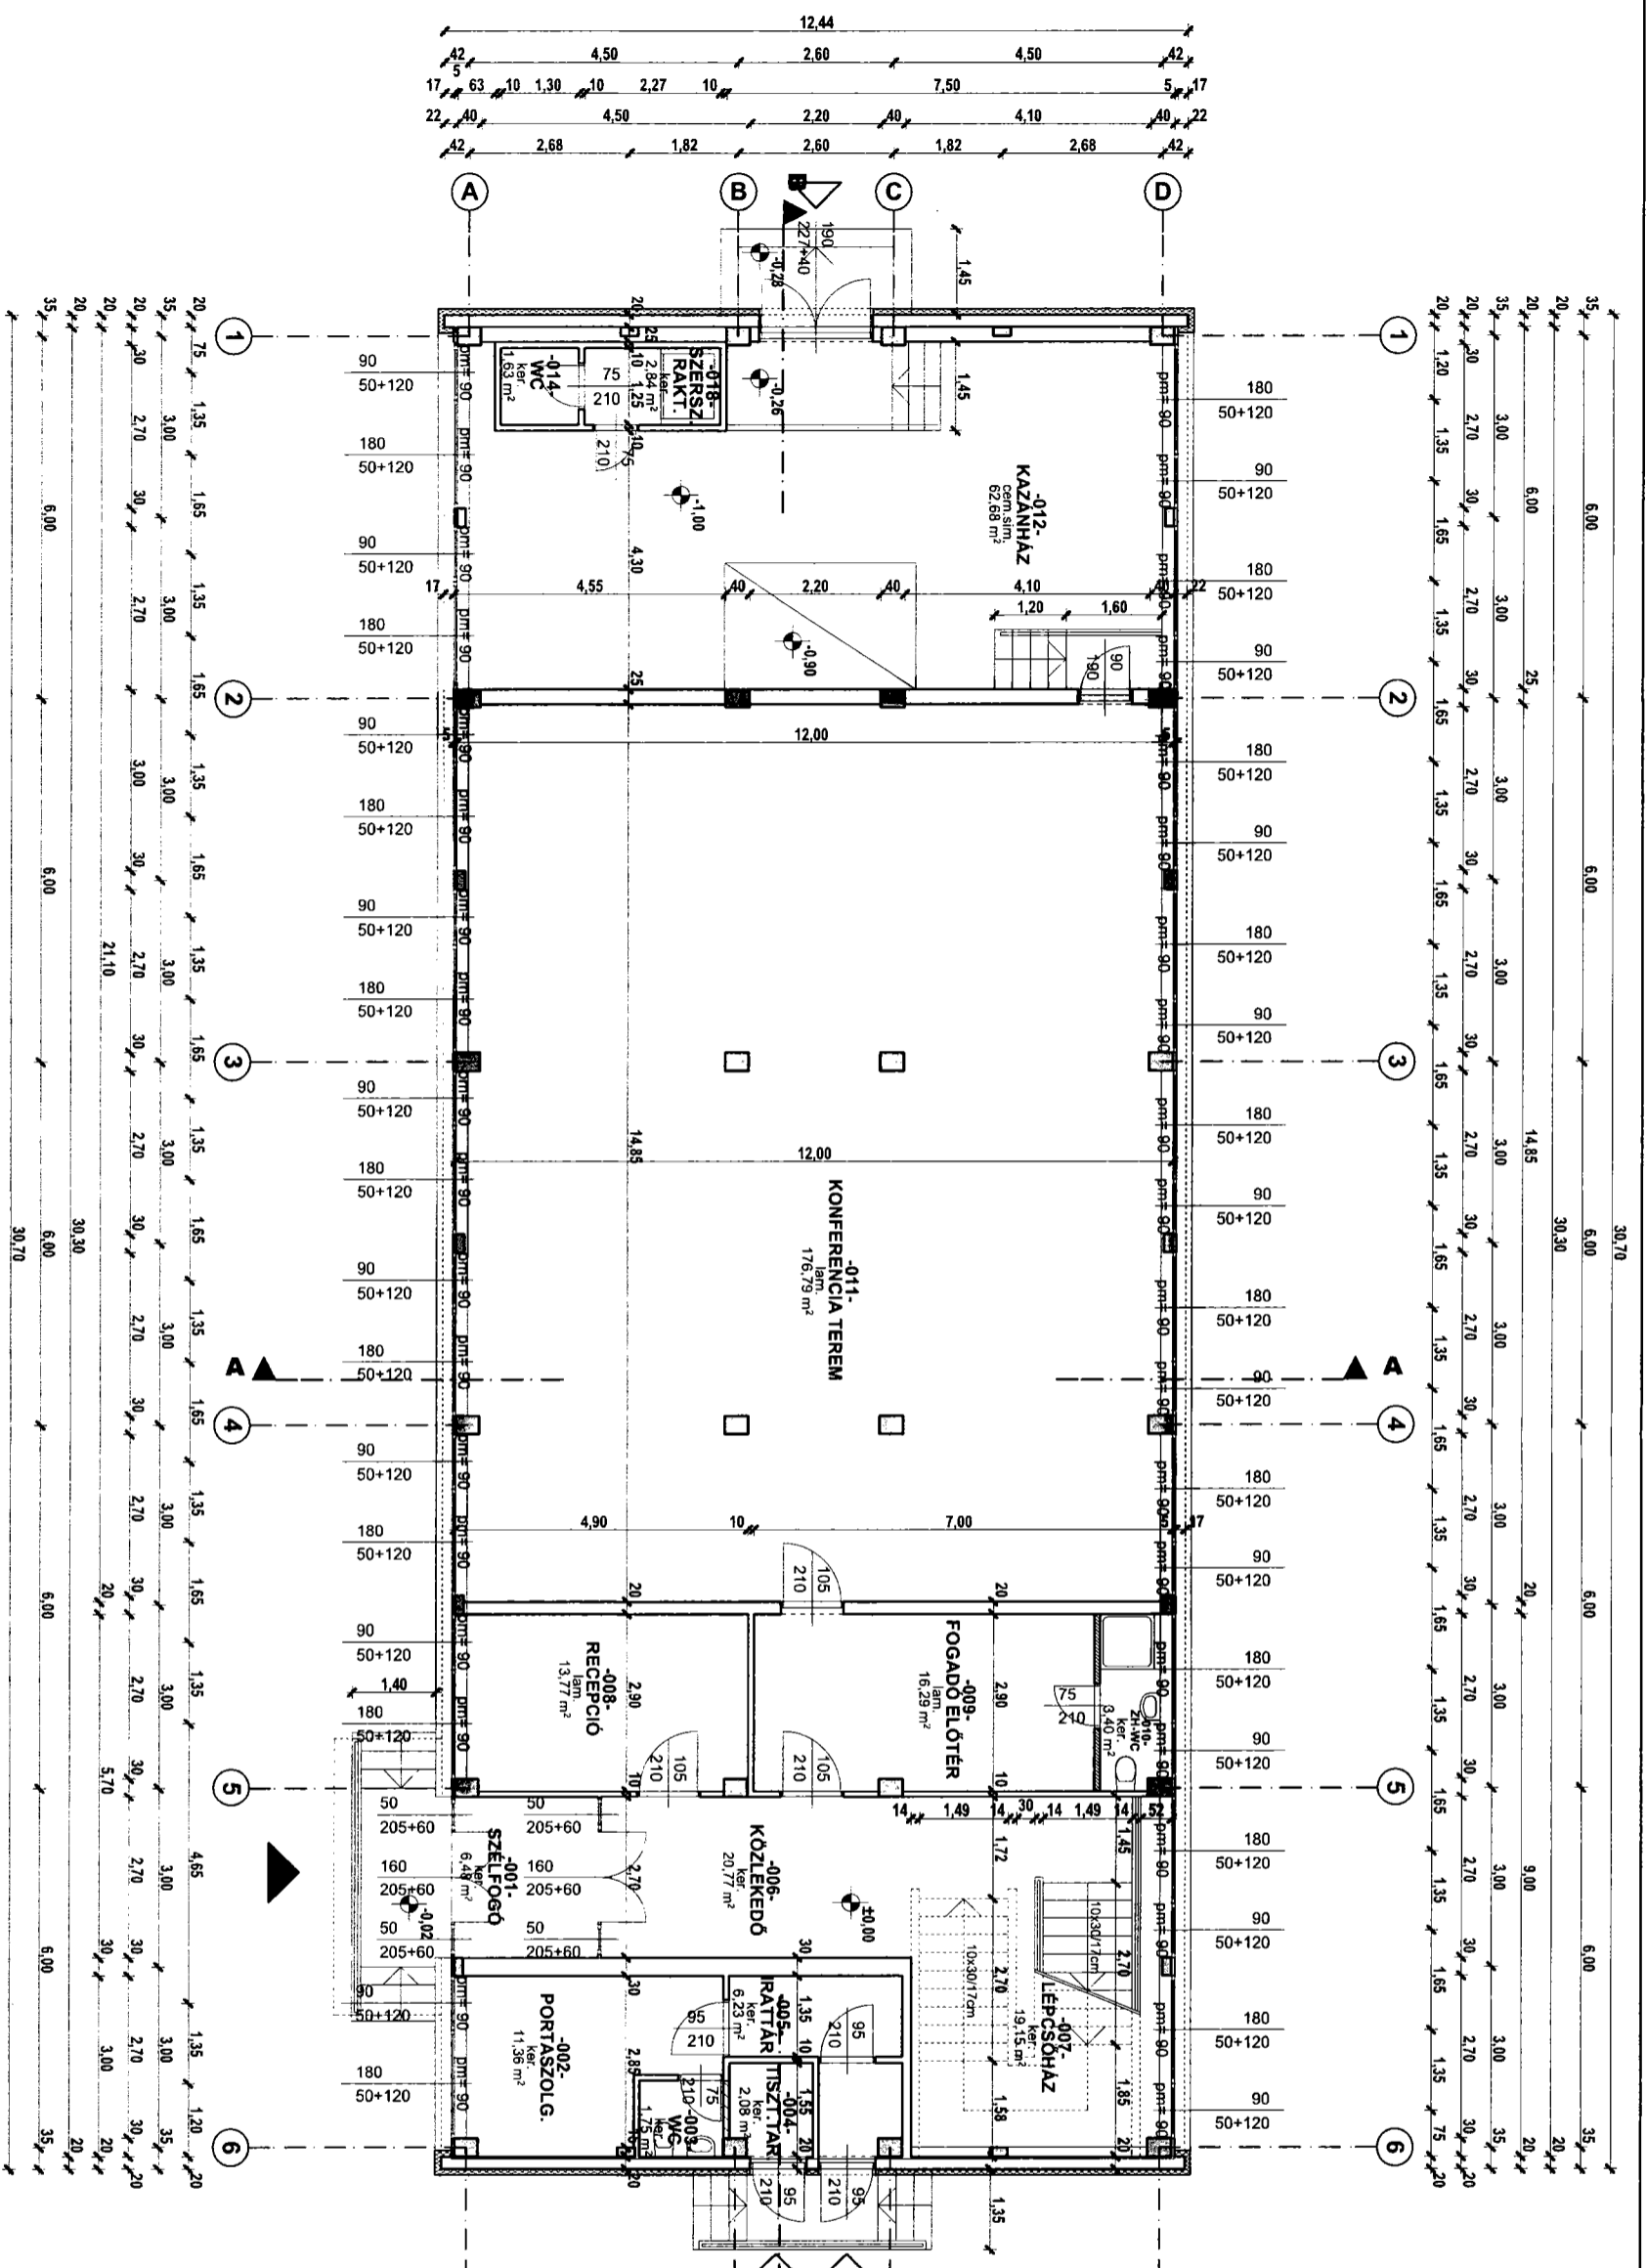

Tartólisták:

001	SZÉLFŐGŐ	kerámia	6,48 m ²
002	PORTASZOLGÁLAT	kerámia	11,36 m ²
003	WC	kerámia	1,75 m ²
004	TISZTÍTÓSZER TÁROLÓ	kerámia	2,08 m ²
005	RÁTTÁR	kerámia	6,23 m ²
006	KÖZLEKEDŐ	kerámia	20,77 m ²
007	LEPCSHÁZ	kerámia	19,15 m ²
008	RECÉPCIÓ	kerámia	13,77 m ²
009	FOGADÓ ELŐTER	kerámia	16,29 m ²
010	ZH-WC	kerámia	3,40 m ²
011	KONFERENCIA TEREM	kerámia	176,79 m ²
012	KAZANHÁZ	cem.sám.	62,68 m ²
013	WC	kerámia	1,63 m ²
014	SZERSZÁMRAKTÁR	kerámia	2,94 m ²
ÖSSZESEN			345,22 m ²

Földszinti hasznos alapterület: 345,22 m²
 I. emelet hasznos alapterület: 346,41 m²
 II. emelet hasznos alapterület: 348,03 m²
 Épület bruttó alapterület: 1039,66 m²
 Épület bruttó alapterület: 381,91 m²



EURÓPACENTER MISKOLC "A" jelű épület
 Kiviteli terve

Földszinti alaprajz

Építési: WIS Zrt. 1044 Budapest Váci út 143. sz.	M = 1 : 100
Építés helye: Miskolc Vassgyártó út 43. sz.	2012.03.
Tervező: NARÁD INVEST Kft. 1051 Budapest Nádor út 26. sz. Körmöndi Sándor E2-0076 3562 Ónga Balaton út 29. sz. Kámpf Attila 1051 Budapest Nádor út 26. sz.	E - 1


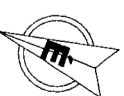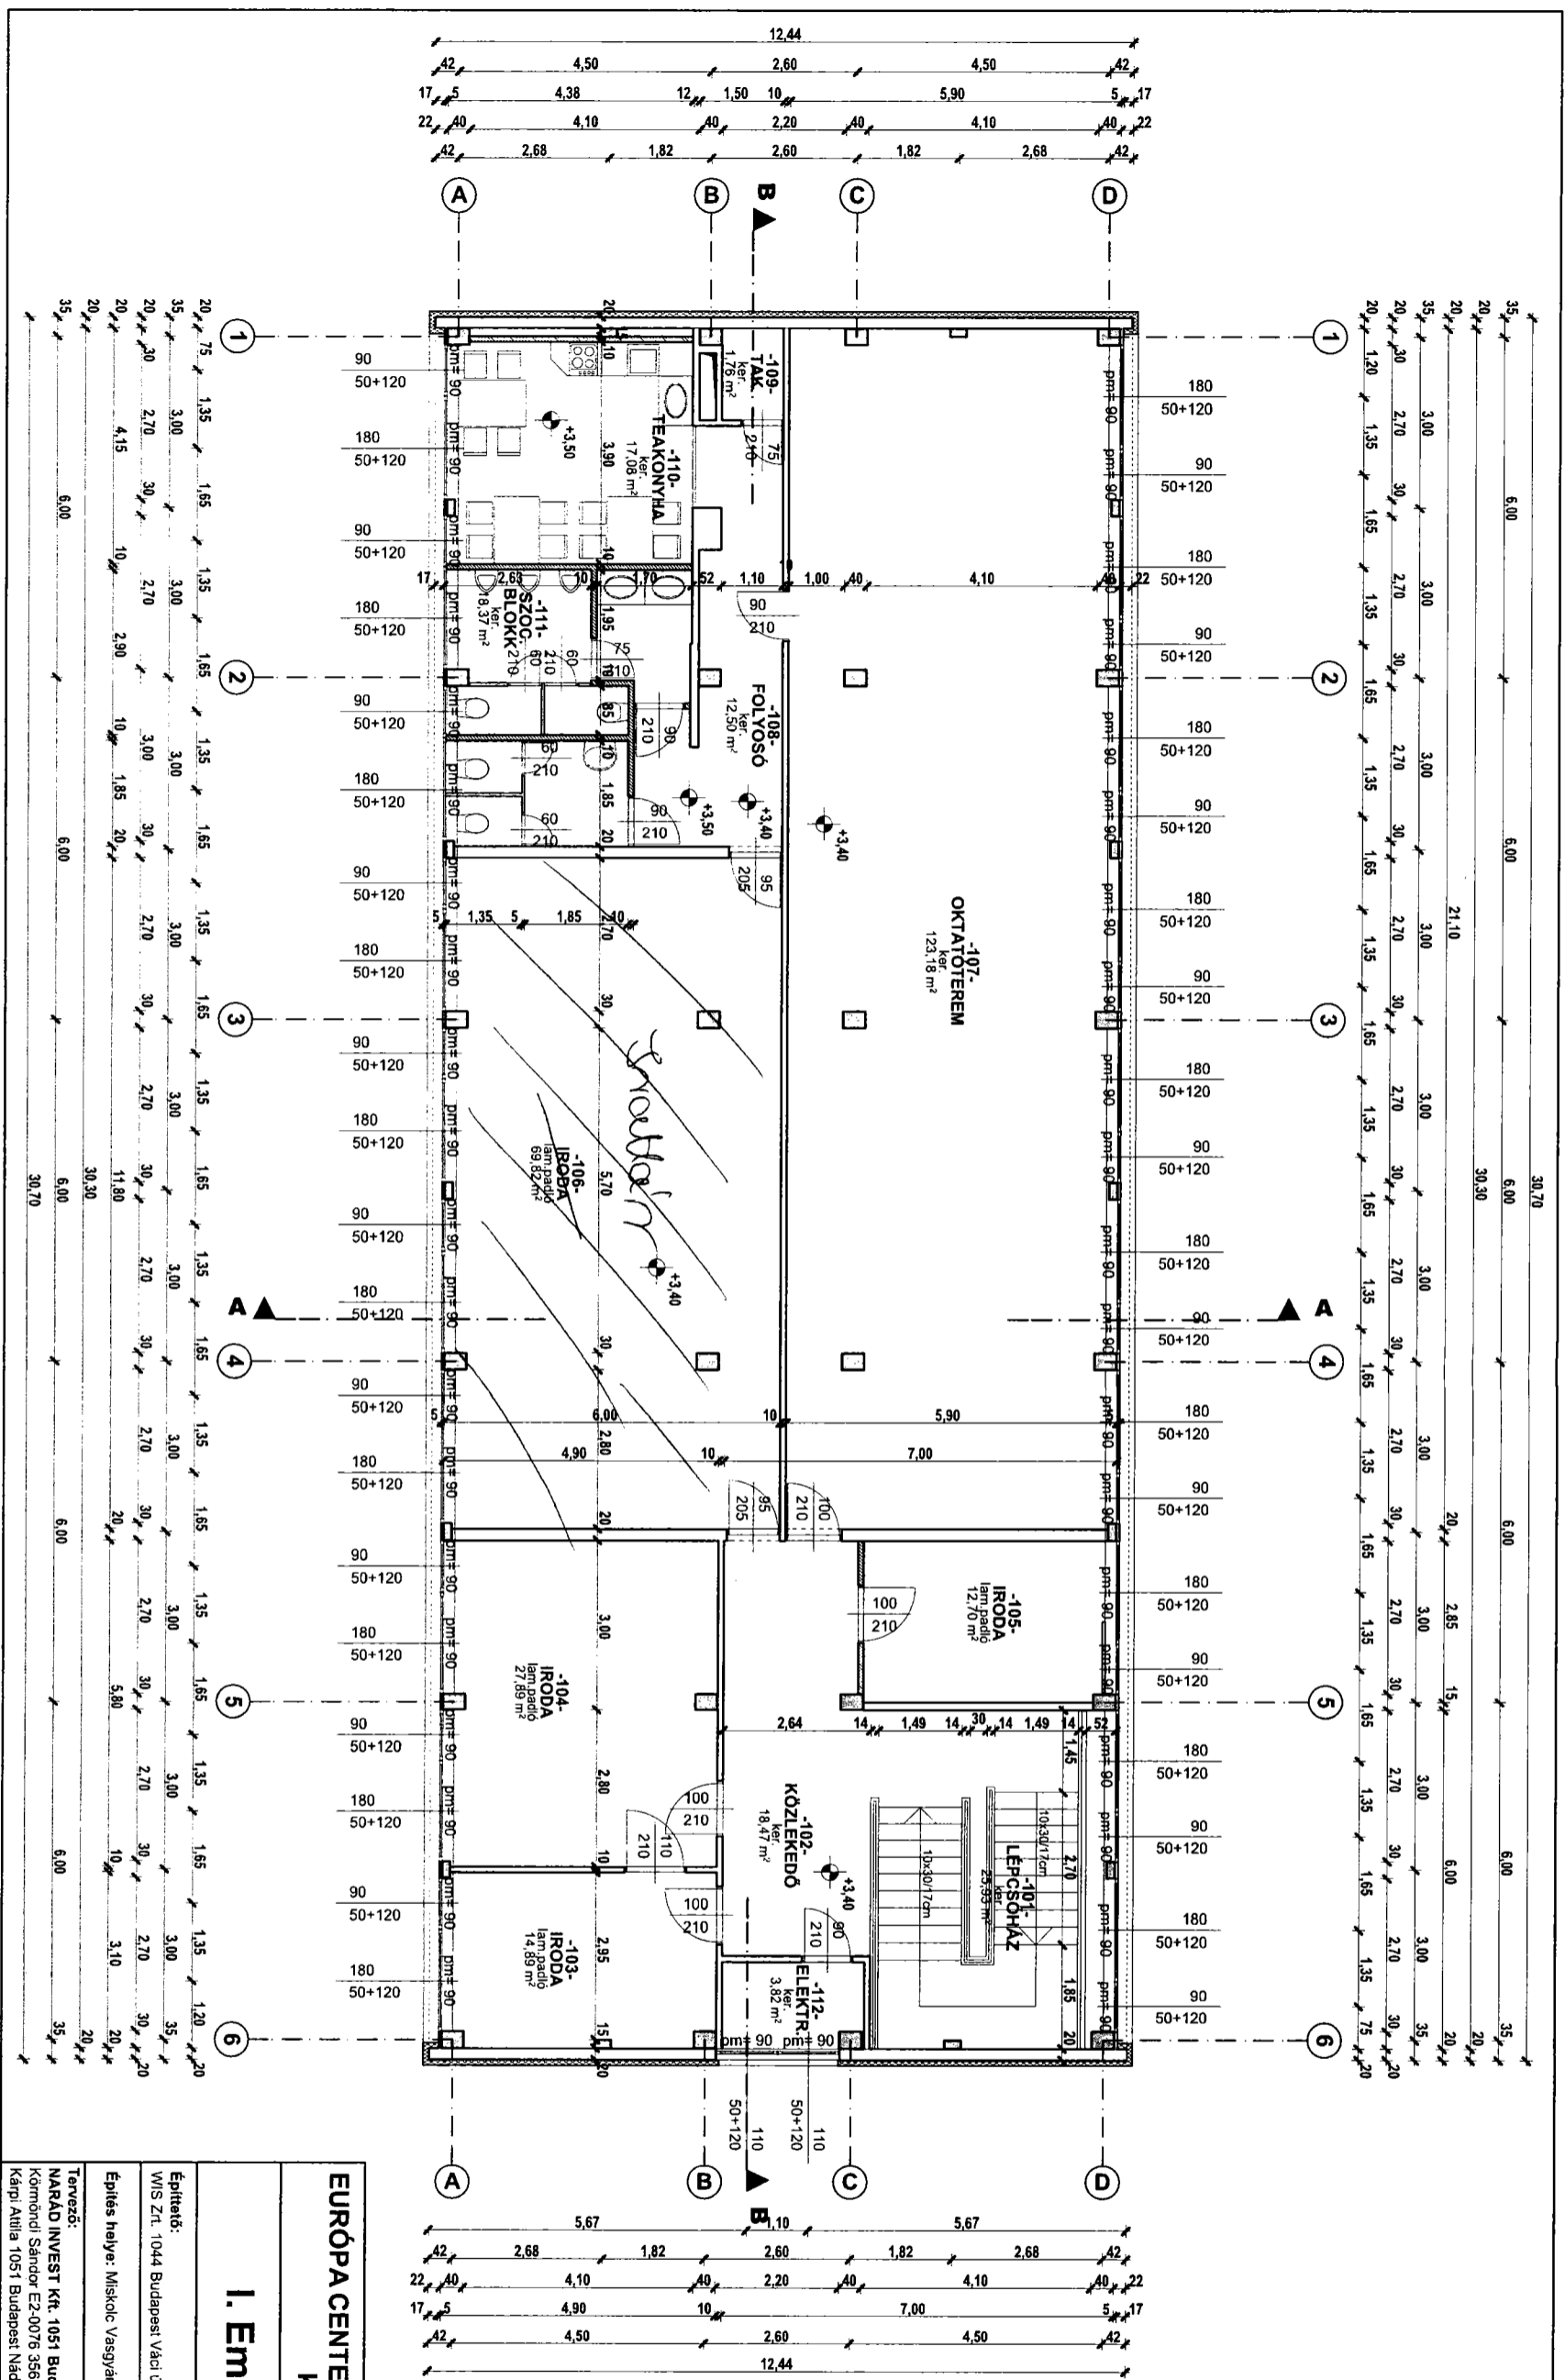

Tartalomjegyzék:

101 LÉPCSŐHÁZ	terület	25,93 m²
102 KÖZLEKEDŐ	terület	18,47 m²
103 IRÓDA	terület	14,89 m²
104 IRÓDA	terület	27,89 m²
105 IRÓDA	terület	12,70 m²
106 IRÓDA	terület	69,82 m²
107 OKTATÓ TEREM	terület	123,18 m²
108 FOLYOSÓ	terület	12,50 m²
109 TAKARÍTÓSZER TÁROLÓ	terület	1,76 m²
110 TEAKONYHA, ÉTKEZŐ	terület	17,08 m²
111 SZOCIÁLIS BLOKK	terület	18,37 m²
112 ELEKTROMOS HELYSÉG	terület	3,82 m²
ÖSSZESEN	terület	346,41 m²

Földszint hasznos alapterülete: 346,22 m²
 I. emelet hasznos alapterülete: 346,41 m²
 II. emelet hasznos alapterülete: 348,03 m²
 Épület hasznos alapterülete: 1039,66 m²
 Épület bruttó alapterülete: 381,91 m²

EURÓPACENTER MISKOLC "A" jelű épület
 kivitelezési terv

I. Emeleti alaprajz

Építész: TERVEZŐ: NARÁD INVEST Kft. 1051 Budapest Nádor út 26. sz. Kármóndi Sándor E2-0076 3562 Onca Balaton út 29. sz. Kárpai Anikó 1051 Budapest Nádor út 26. sz.	Építés helye: ÉPÍTÉS HELYE: Miskolc Vassgyári út 43. sz.	Méret: M = 1 : 100	Dátum: 2012. 03. hó
			E - 2